

GENERELT.
Alle tekniske installationer og bærende bygningsdele iht. ING-projekt.

Rev.: Beskrivelse: Rev. dato:

Tegn. navn:
Facade F2

Fase: **As-built**

Dato: 31.08.2018

Målestok: 1:100


Format: 840 x 297

Tegnet/kontrolleret af: P+P / P+P

INGENIØR:
Ingeniørfirmaet VIGGO MADSEN A/S
Søndervej 19
8270 Højbjerg
Tlf: 86 27 39 44

ARKITEKT:
P+P arkitekter A/S
Kystvejen 17, 5.sal
8000 Aarhus C
Tlf: 86 18 50 00

LANDSKAB:
SISA Urban Lab
Klostervej 32 2. sal
8000 Aarhus C
Tlf: 86197474

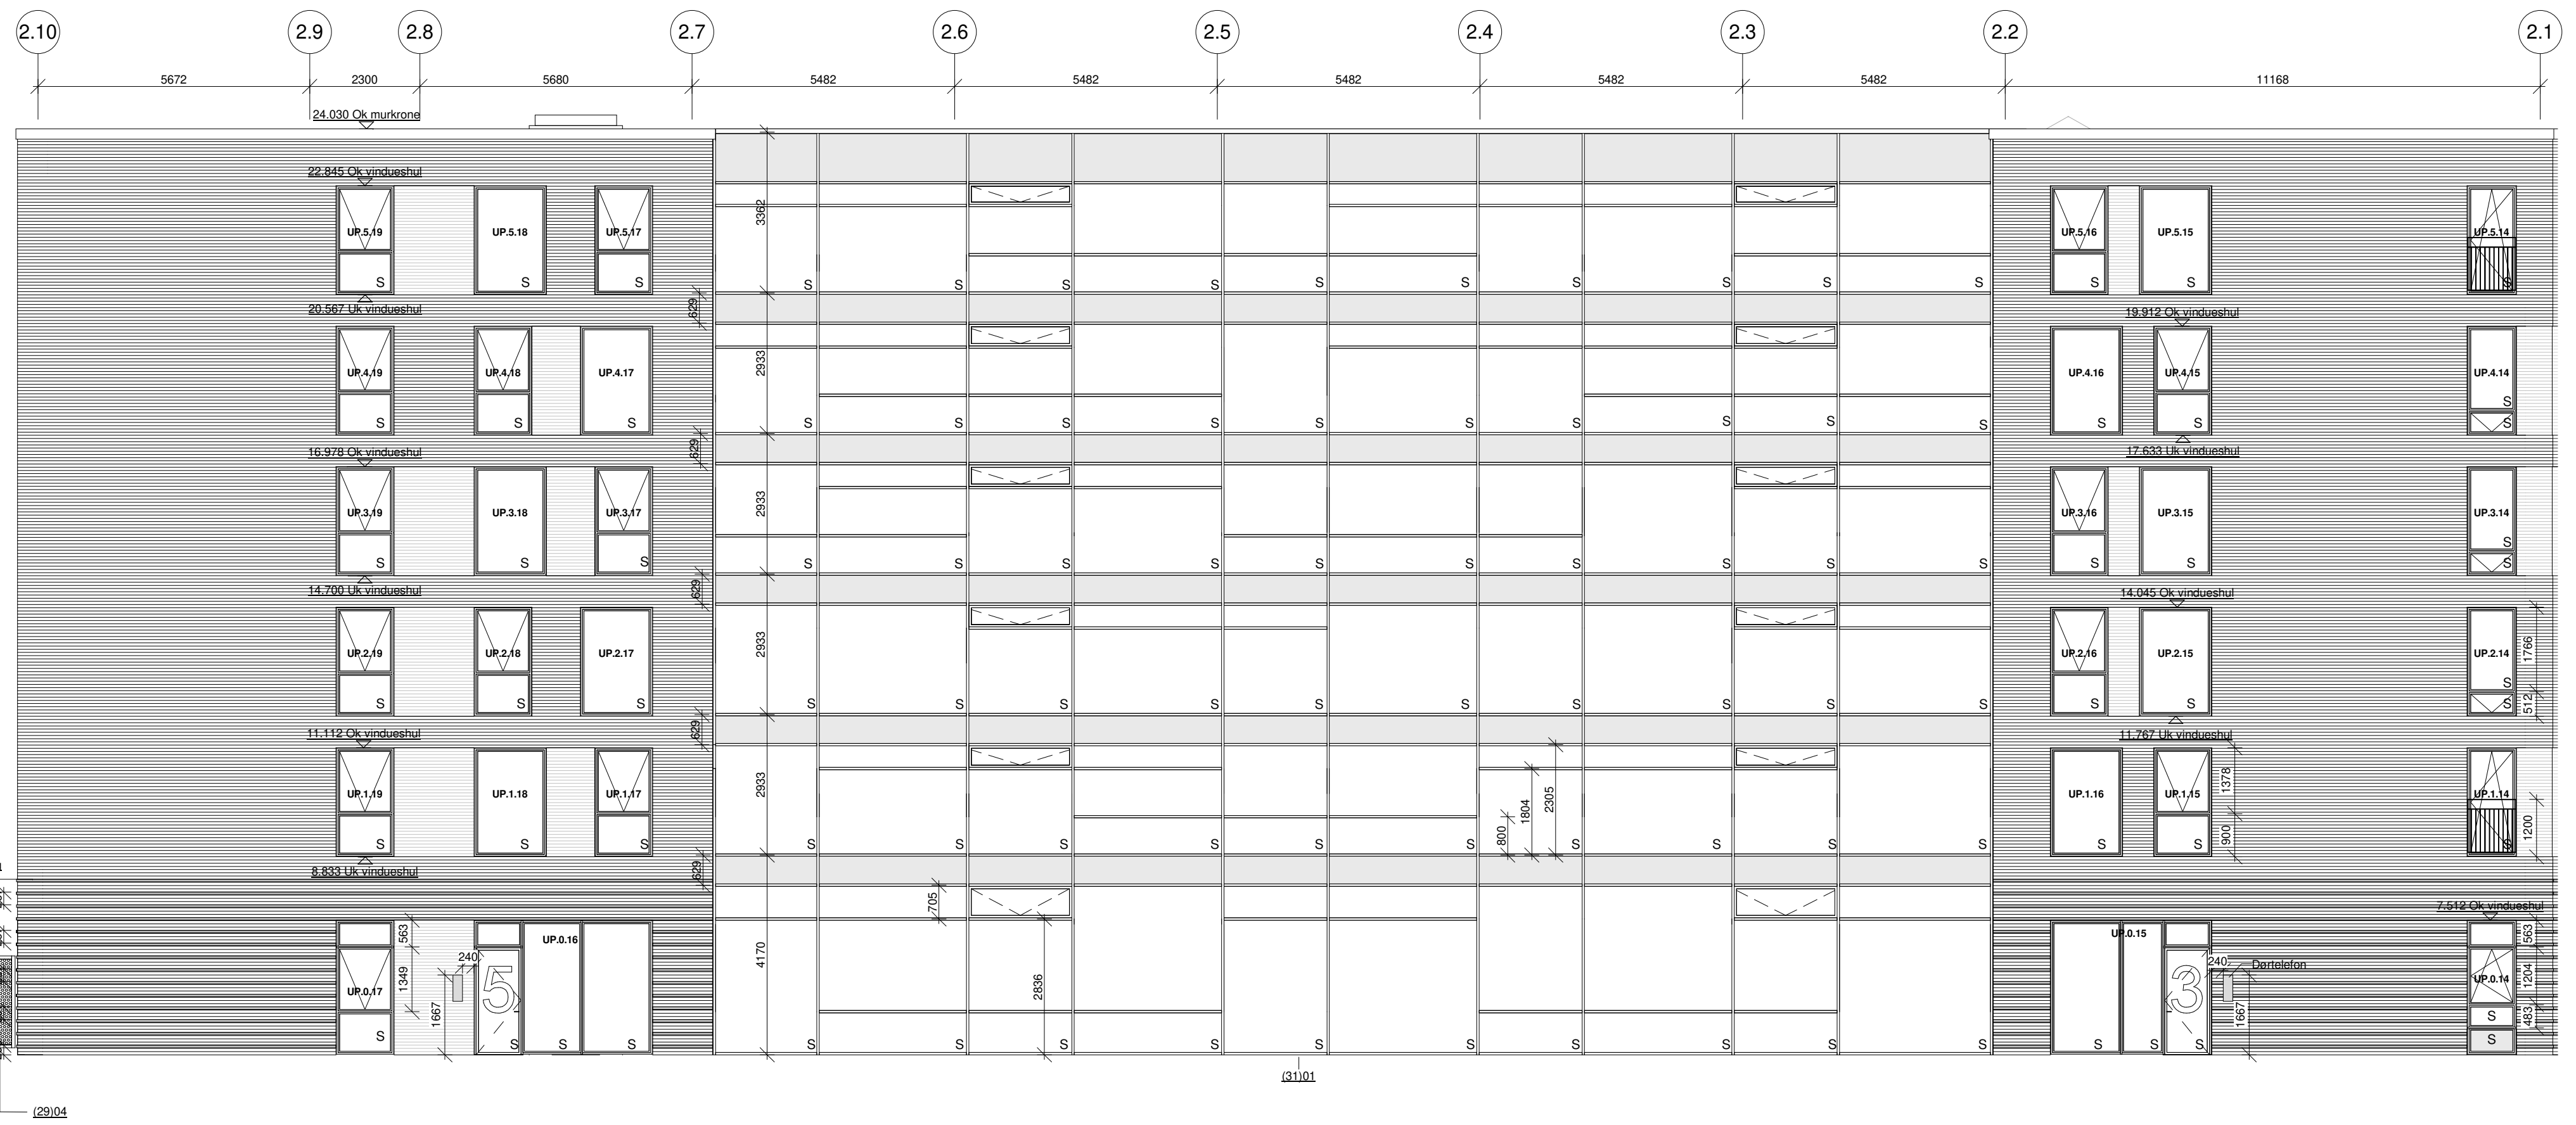

- (06) Tag 23.070
- (05) 5. sal 20.567
- (04) 4. sal 17.633
- (03) 3. sal 14.700
- (02) 2. sal 11.767
- (01) 1. sal 8.833
- (00) Stueplan 4.700

SIGNATURFORKLARING:

- ZINK - beklædning, vandret
- Teglsten, Sten type 1
- Reces, 20 mm tilbagetrukket, Sten type 2
- Fremtrukket skiftegang, 20 mm, Sten type 1 hver 3. skifte
- Emalit glas
- Opstalt, snit igennem bygning
- Ophængt murværk
- Binderfri zone

- S Sikkerhedsglas uføres iht. DS/INF 119
- UP Udvendig parti inkl. som "put i hul" vinduer og døre samt russervinduer inkl. emalitfelt indeholdt i løbenummer. Midt sprosser angivet på tegning.
- D Dilatationsfluge

Fra alle opholdsrum udføres vinduer med redningsåbninger iht. brandplaner, tegnings nr.: A-1-802 - A-1-805.

UP Udvendig parti inkl. som "put i hul" vinduer og døre samt russervinduer inkl. emalitfelt indeholdt i løbenummer. Midt sprosser angivet på tegning.

D Dilatationsfluge

8.367 Øverste skiftegang

(29)04

(31)01

Dørtelefon