
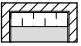

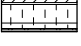






SIGNATURFORKLARING:

- (21)06  528 MM - YDERVÆG, TEGL
108 mm tegl
25 mm hulrum
245 mm isolering
150 mm betonelement iht. ING.
- (21)07  514 MM - YDERVÆG, TEGL
108 mm tegl
16 mm hulrum
190 mm isolering
200 mm betonelement iht. ING.
- (21)09  528 MM - YDERVÆG, TEGL
108 mm tegl
30 mm hulrum
190 mm isolering
200 mm betonelement
- (21)10  492 MM - MURKRONE, TEGL v.
TAGTERRASSE
108 mm tegl
245 mm isolering
70 mm c-profiler
70 mm isolering
16 mm fibercementplade
25 mm ventileret hulrum
Alu-facade system
- (21)13  113 MM - MURKRONE V. FACADEPARTI
TAGTERRASSE BYG 4
Glas/alu system, emalitfelt
70 mm C-profiler
70 mm isolering
15 mm fibercementplade
25 mm ventileret hulrum
Alu-facade system
- (22)01  BETONELEMENT IHT. ING
- (22)10  120 MM - INDERVÆG, LET
2 x 12,5 mm gips
70 mm stålskellet
70 mm isolering
2 x 12,5 mm gips
- (22)16  135 MM - FORSATSVÆG, LET
3 x 12,5 mm gips
95 mm stålskellet
95 mm isolering
- (29)02 **BADEKABINE**
Præfabrikeret badekabine indeholdt:
Toilet, vask, brus alt inkl. afløb, fliser og
diverse installationer
Pladskrav: Min. 1100 mm foran WC og vask.
- (34)03 **UDV. VÆRN**
- (42)01 **25 MM - TRÆBEKLÆDNING**
12 mm lodrette strimler,
princip og samlinger iht. A-4-119
1 mm Sort akustikdug
12 mm krydsfinersplade

NOTE:

GENERELT

Døre til lejligheder, varmemesterkontor og andre offentlige tilgængelige rum mv. udføres med en fribredde på mindst 77 cm iht. BR10.
Døre internt i lejligheder, til værelse eller bad, udføres iht. plan og dørskema.
OBS: Bag træbeklædning udskiftes yderste lag gips med en 12.5 mm fibergipsplade, skruefast.

Alle mål på tegningen er i mm.

SIGNATURER

- UP Udvendig parti alt inkl. som "put i hul" vinduer og døre samt russervinduer inkl. emalitfelt indeholdt i løbenummer.
- ID Invendige døre, brand og lyd mm. iht. dørskema
- UD Udvendige døre, brand og lyd mm. iht. dørskema

Tegn. nr.: Rev.:

A-1-114


Åbyen Kollegiet

Kollegie ved Søren Frichs Vej



BYGHERRE:
KOLLEGIEKONTORET I AARHUS
Hack Kampmanns Plads 1-3, 1.th.
8000 Aarhus C

Sags nummer.: 1078.13

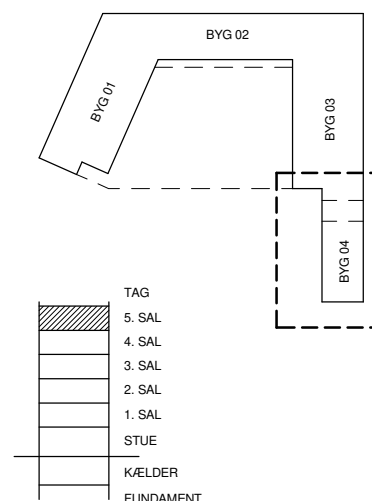

GENERELT.
Alle tekniske installationer og bærende bygningsdele iht. ING-projekt.

Rev.: Beskrivelse: Rev. dato:

Tegn. navn:

5. sal - Bygning 4

Fase: **As-built**

Dato: 31.08.2018

Målestok: 1:100

Format: A3

Tegnet/kontrolleret af: P+P / P+P

INGENIØR:
Ingeniørfirmaet VIGGO MADSEN A/S
Stjernevej 19
8270 Højbjerg
Tlf: 86 27 39 44

ARKITEKT:
P+P arkitekter A/S
Kystvejen 17, 5.sal
8000 Aarhus C
Tlf: 86 18 50 00

LANDSKAB:
BSAA Urban Lab
Klostergade 32 2. sal
8000 Aarhus C
Tlf: 86197474