

# A-1-803




## Åbyen Kollegiet

Kollegie ved Søren Frichs Vej



BYGHERRE:  
KOLLEGIEKONTORET I AARHUS  
Hack Kampmanns Plads 1-3, 1.th.  
8000 Aarhus C

Sags nummer.: 1078.13

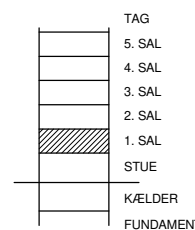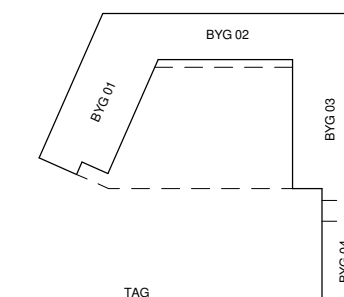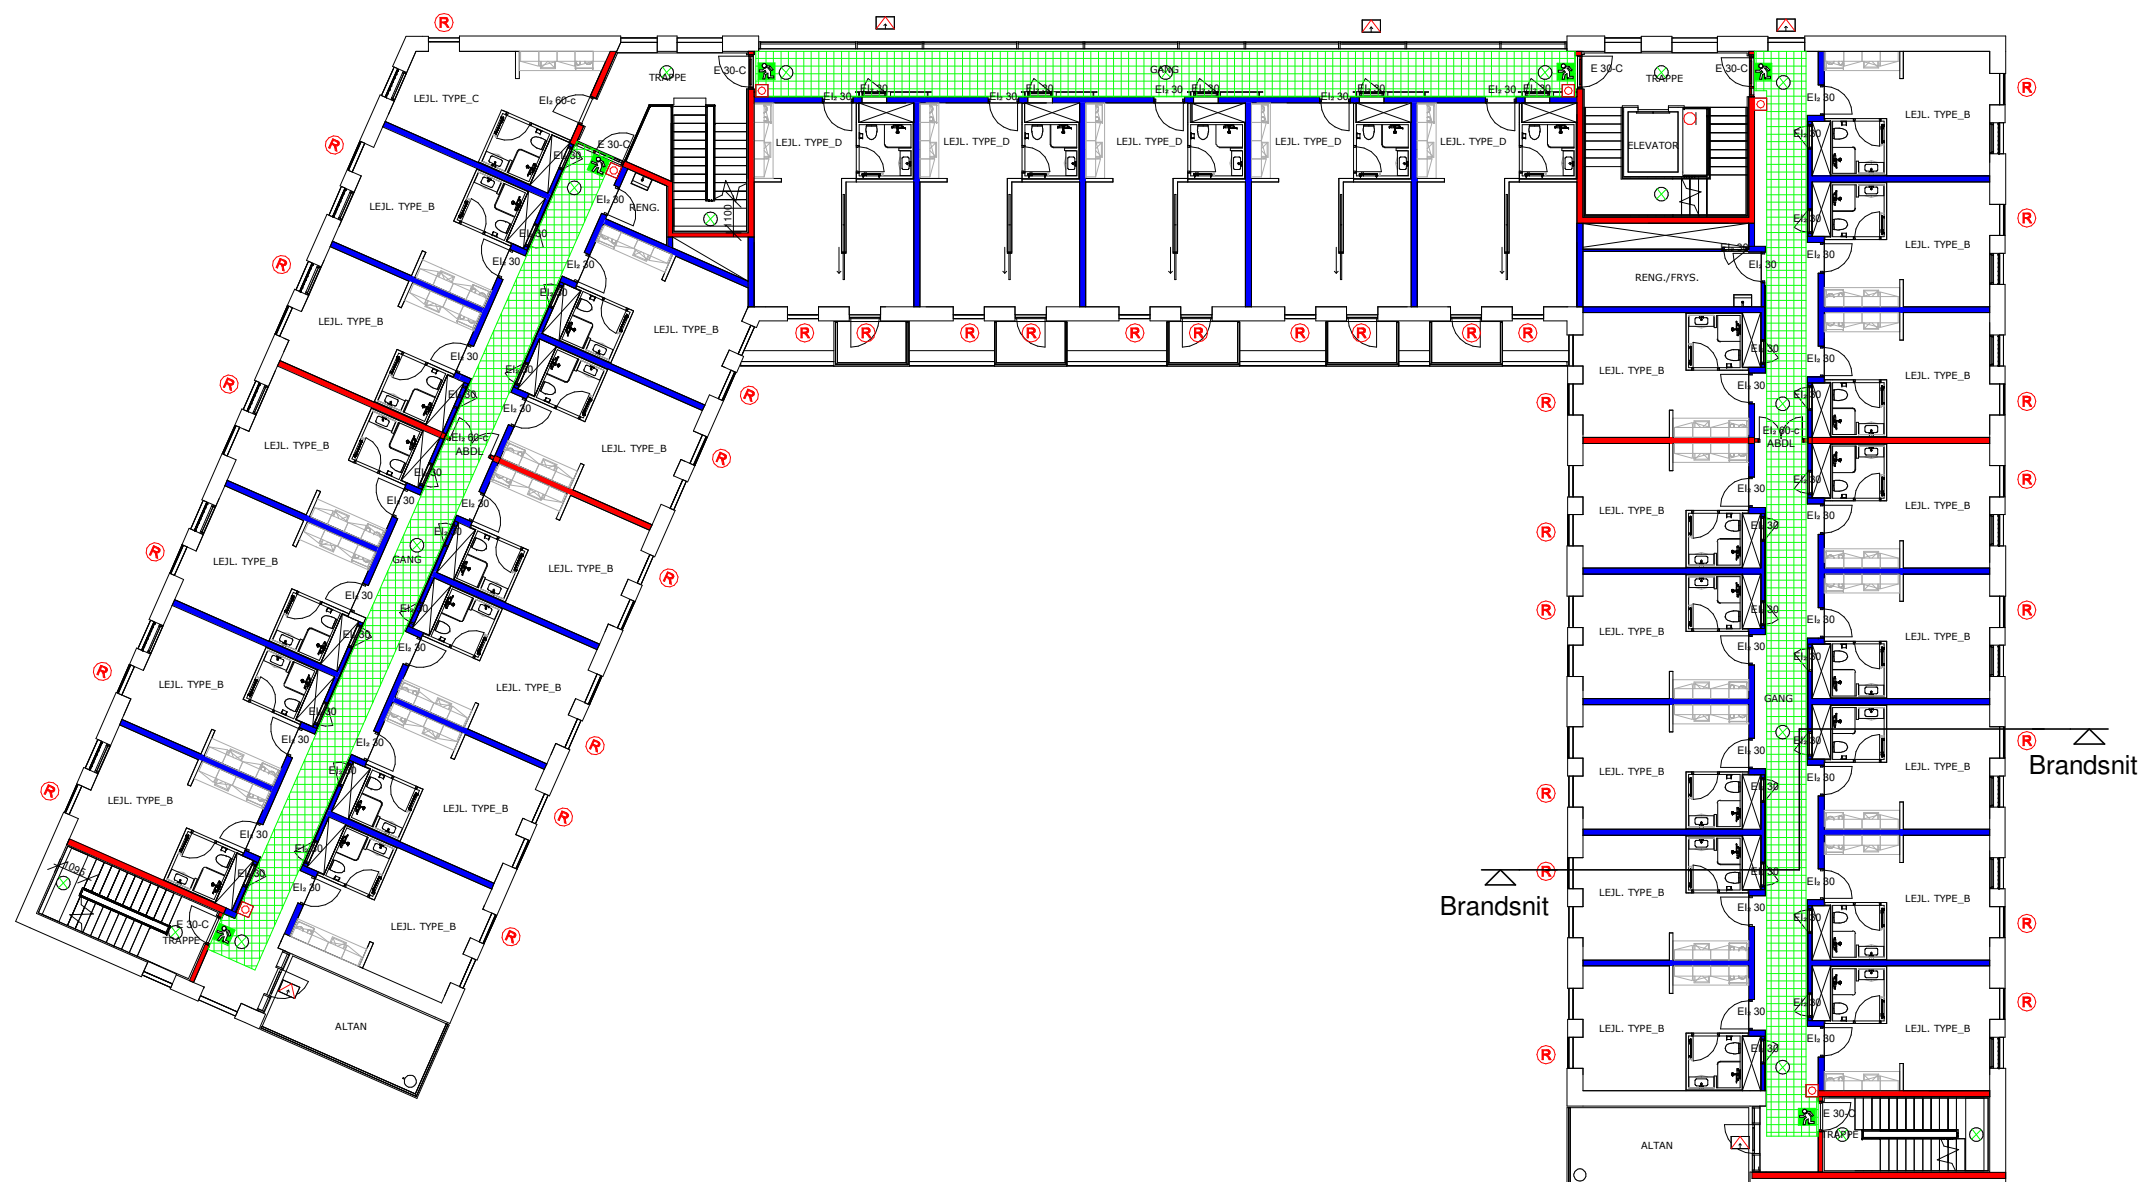


GENERELT.  
Alle tekniske installationer og bærende bygningsdele iht. ING-projekt.

### Brandsignatur

- Brandcelle
  - Brandsektion
  - Flugtvejsareal min. 1,3 meter bred
  - Ⓜ Redningsåbning iht. Br 10.
  - Ⓜ Udgang i flugtvej (uden belyst skilt)
  - ⊗ Panikbelysning
  - Ⓜ Alarmtryk (intern varsling)
  - Ⓜ Alarmtryk (automatisk røgudluftning)
  - Ⓜ Røgudluftning manuelt
  - Ⓜ Stigrør m. c-kobling
  - Ⓜ Slangevinder
- NB - Der placeres røglarmer i alle beboelsesrum

Stigrør indbygget i ydervæg

OBS  
Der er kun en flugtvejstrappe for etagens ialt 3 boliger.

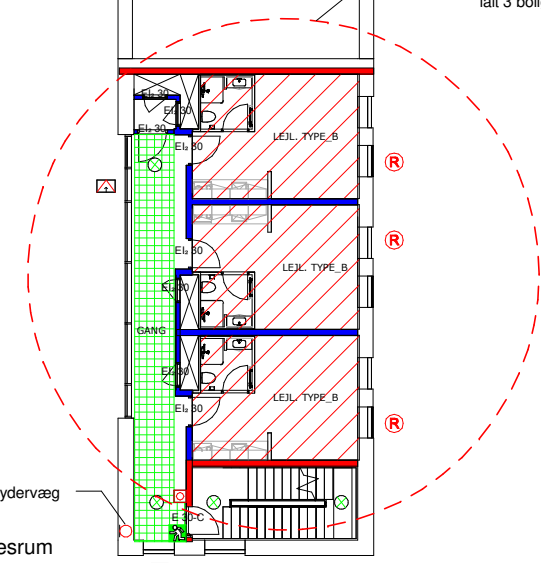

Rev.: Beskrivelse: Rev. dato:

### Tegn. navn: Brandplan - 1 sal

<b>Fase:</b>	<b>As-built</b>
<b>Dato:</b>	31.08.2018
<b>Målestok:</b>	1:200
<b>Format:</b>	A3
<b>Tegnet/kontrolleret af:</b>	P+P / JGJ

**INGENIØR:**  
Ingeniørfirmaet VIGGO MADSEN A/S  
Sternvej 19  
8270 Højbjerg  
Tlf: 86 27 39 44

**ARKITEKT:**  
P+P arkitekter A/S  
Kystvejen 17, 5.sal  
8000 Aarhus C  
Tlf: 86 18 50 00

**LANDSKAB:**  
BSAA Urban Lab  
Klostergade 32 2. sal  
8000 Aarhus C  
Tlf: 86197474