

## A-1-202

## Åbyen Kollegiet

Kollegie ved Søren Frichs Vej



BYGHERRE:

KOLLEGIEKONTORET I AARHUS  
Hack Kampmanns Plads 1-3, 1.th.  
8000 Aarhus C

Sags nummer.: 1078.13

## SIGNATURFORKLARING:




- (21)06 528 MM - YDERVÆG, TEGL  
108 mm tegl  
25 mm hulrum  
245 mm isolering  
150 mm betonelement iht. ING.
- (22)01 BETONELEMENT IHT. ING
- (22)10 120 MM - INDERVÆG, LET  
2 x 12,5 mm gips  
70 mm stålskellet  
70 mm isolering  
2 x 12,5 mm gips
- (22)16 135 MM - FORSATSVÆG, LET  
3 x 12,5 mm gips  
95 mm stålskellet  
95 mm isolering
- (29)02 BADEKABINE  
Præfabrikeret badekabine indeholdt:  
Toilet, vask, brus alt inkl. afløb, fliser og  
diverse installationer  
Pladskrav: Min. 1100 mm foran WC og vask.
- (42)01 25 MM - TRÆBEKLÆDNING  
12 mm lodrette strimler,  
princip og samlinger iht. A-4-119  
1 mm Sort akustikdug  
12 mm krydsfinersplade

## GENERELT:

Vinduesåbninger til de enkelte lejligheder kan variere.  
Se hovedplaner for nærmere information.  
OBS: Bag træbeklædning udskiftes yderste lag gips  
med en 12.5 mm fibergipsplade, skruefast.

Døre til lejligheder, varmemesterkontor mv. udføres  
med en fribredde på mindst 77 cm.  
Døre intern i lejligheder til værelse eller bad udføres  
uden krav til fribredde.

Brandkrav, lydkrav, karm mål mv. på døre samt  
dørnummerering, se hovedplaner.

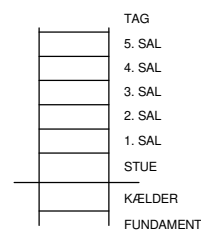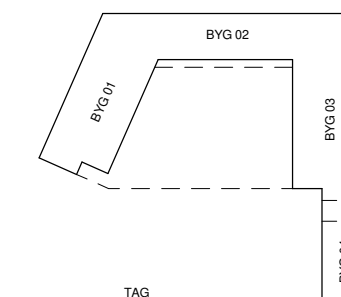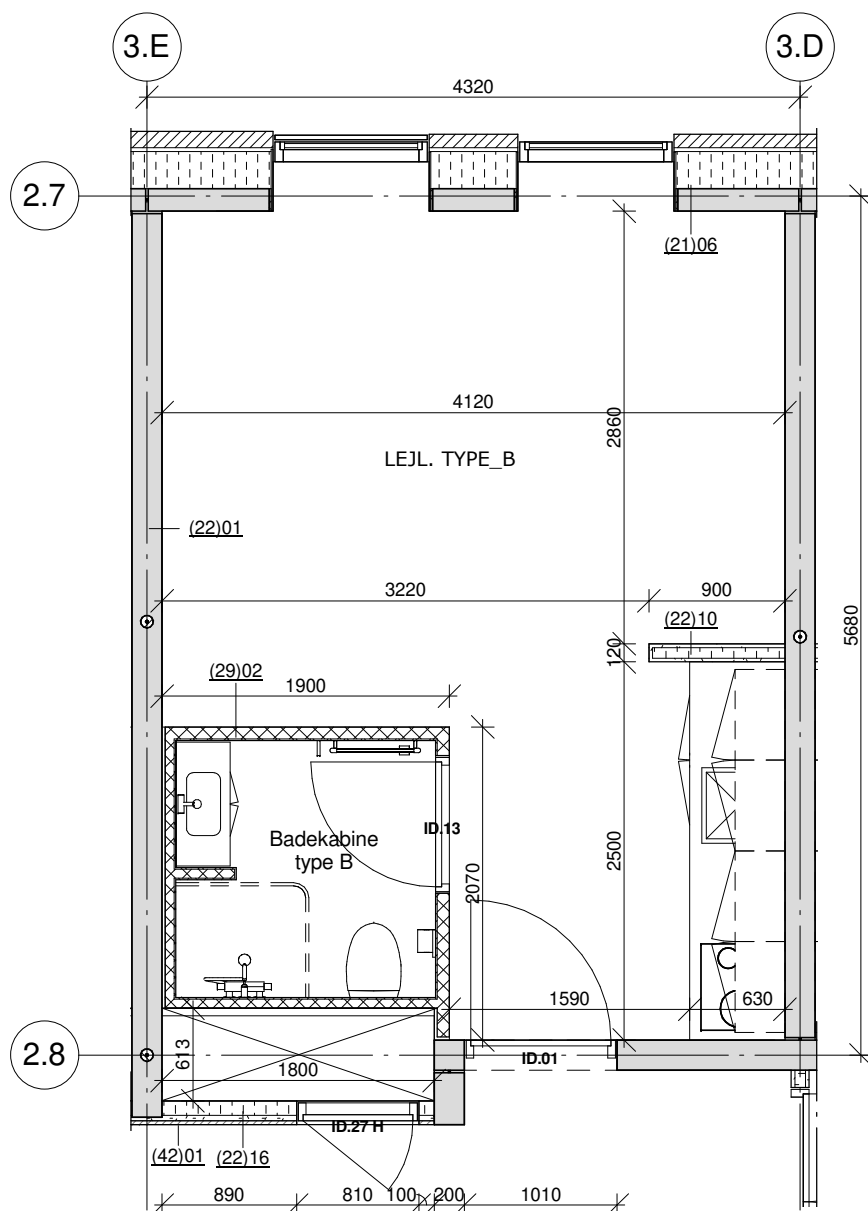

GENERELT.  
Alle tekniske installationer og bærende  
bygningsdele iht. ING-projekt.

Rev.: Beskrivelse:

Rev. dato:

Tegn. navn:

## Lejlighed Type B

Fase: As-built

Dato: 31.08.2018

Målestok: 1:50

Format: A3

Tegnet/kontrolleret af: P+P / P+P

INGENIØR:  
Ingeniørfirmaet VIGGO MADSEN A/S  
Sternvej 19  
8270 Højbjerg  
Tlf: 86 27 39 44

ARKITEKT:  
P+P arkitekter A/S  
Kystvejen 17, 5.sal  
8000 Aarhus C  
Tlf: 86 18 50 00

LANDSKAB:  
BSAA Urban Lab  
Klostergade 32 2. sal  
8000 Aarhus C  
Tlf: 86197474